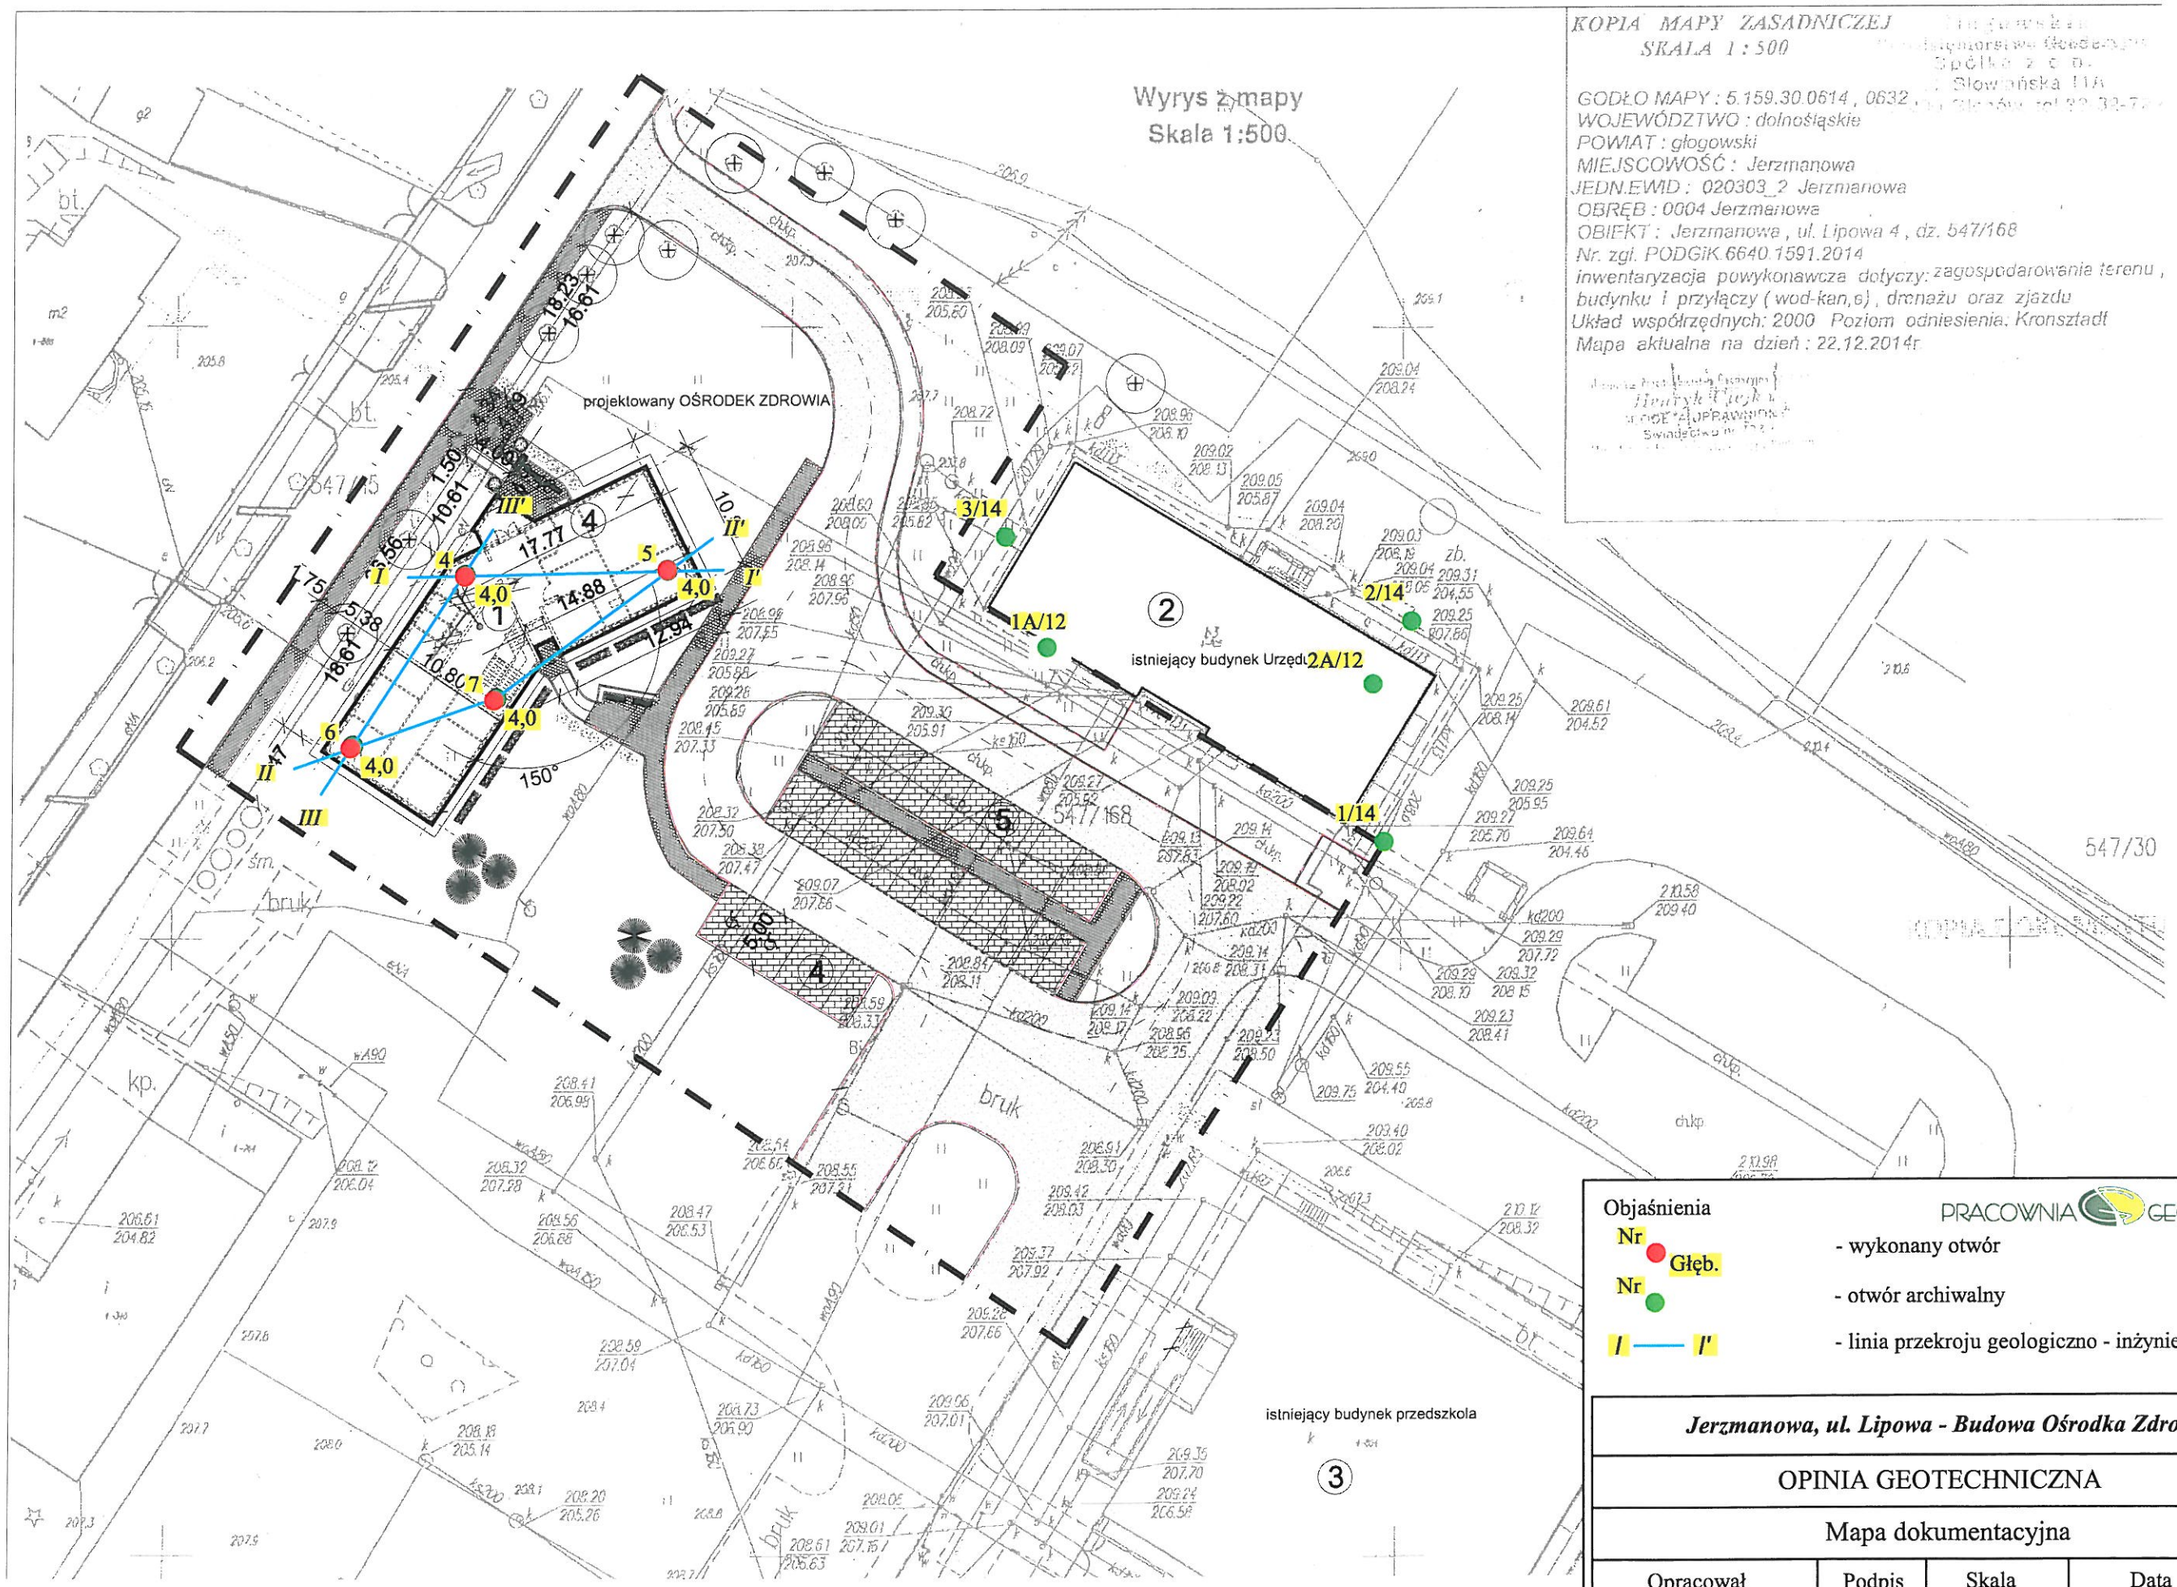

KOPIA MAPY ZASADNICZEJ
SKALA 1 : 500

GODŁO MAPY : 5.159.30.0614 , 0632
WOJEWÓDZTWO : dolnośląskie
POWIAT : głogowski
MIEJSCOWOŚĆ : Jerzmanowa
JEDN.EWID : 020303_2 Jerzmanowa
OBRĘB : 0004 Jerzmanowa
OBIEKT : Jerzmanowa , ul. Lipowa 4 , dz. 547/168
Nr. zgł. PODGiK.6640.1591.2014
inwentaryzacja powykonawcza dotyczy: zagospodarowania terenu , budynku i przyłączy (wod-kan,e) , drenażu oraz zjazdu
Układ współrzędnych: 2000 Poziom odniesienia: Kronsztadt
Mapa aktualna na dzień : 22.12.2014r.

Objaśnienia

PRACOWNIA GEOLOGICZNA

Nr Głęb. - wykonany otwór

Nr - otwór archiwalny

I —— I' - linia przekroju geologiczno - inżynierskiego

Jerzmanowa, ul. Lipowa - Budowa Ośrodka Zdrowia				
OPINIA GEOTECHNICZNA				
Mapa dokumentacyjna				
Opracował	Podpis	Skala	Data	Nr zał.
mgr inż. Agata Kaczmarska		1:500	wrzesień 2016	2